


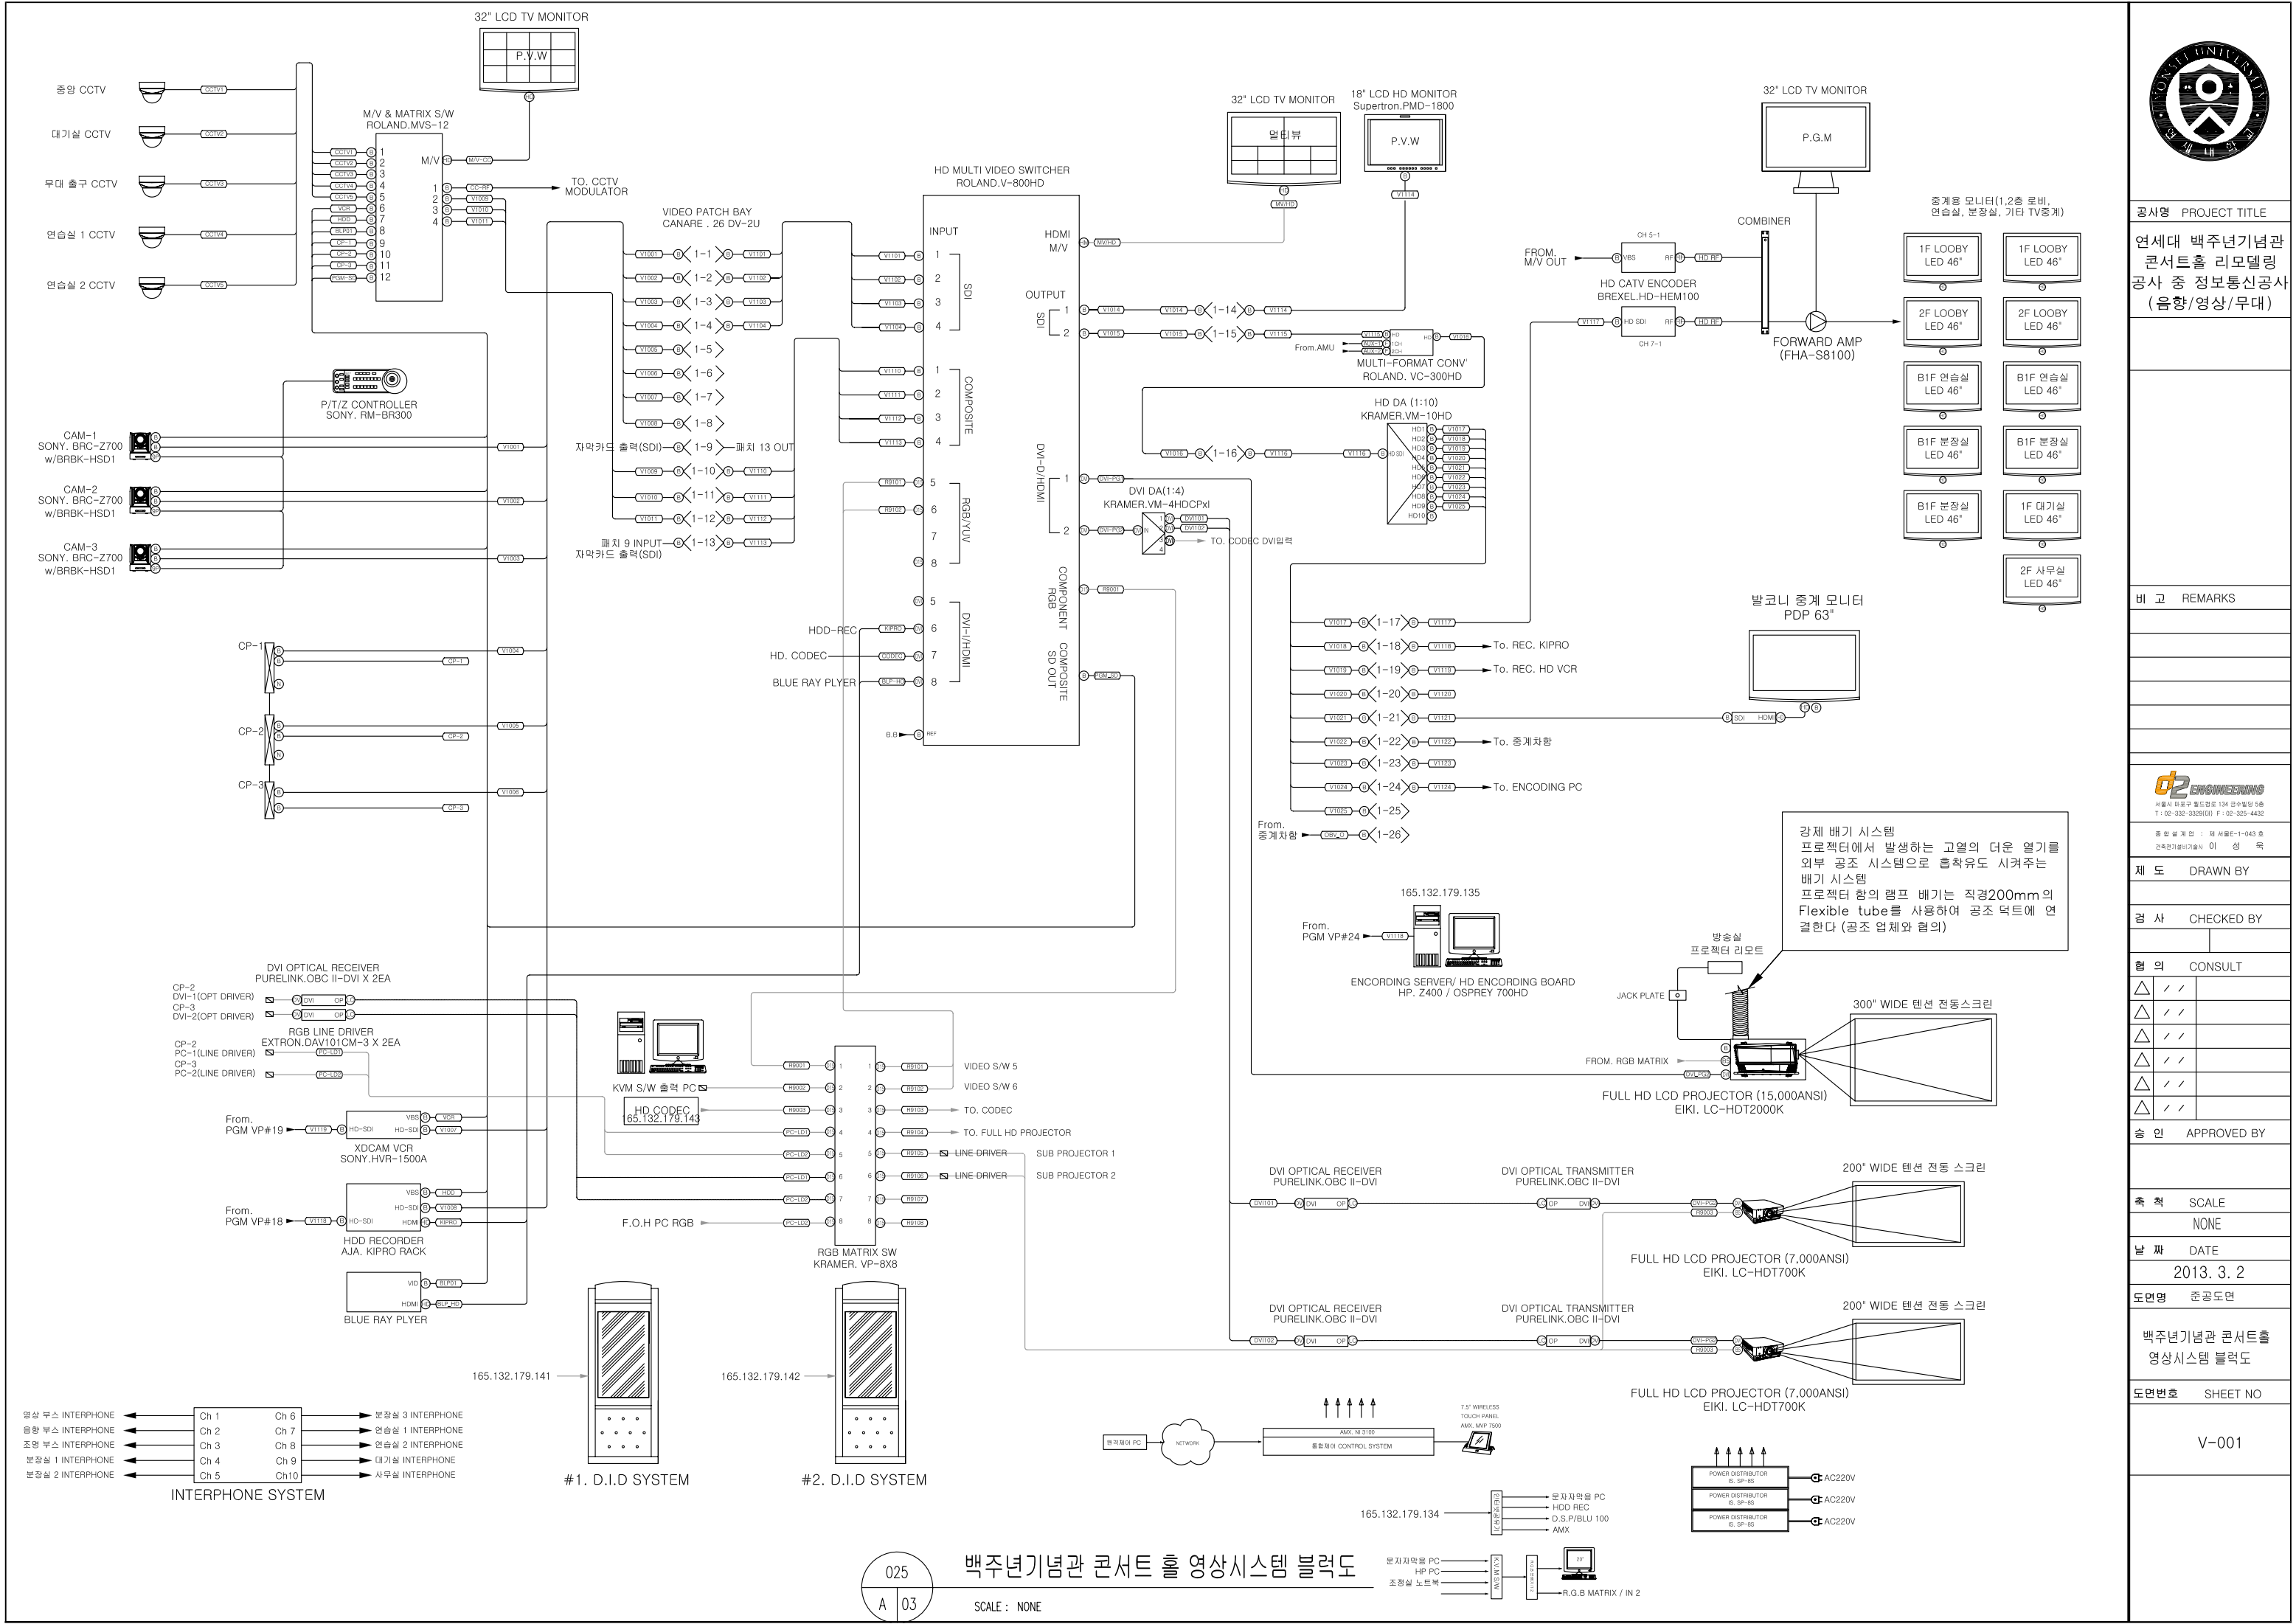

공사명 PROJECT TITLE

연세대 백주년기념관
콘서트홀 리모델링
공사 중 정보통신공사
(음향/영상/무대)

비 고 REMARKS

e2 ENGINEERING
서울시 마포구 동대문로 134 관수빌딩 5층
T: 02-332-3326(10) F: 02-325-4432
등록설계번호 : 제 서플E-1-043 호
건축전기설비기술사 이 성 국

제 도 DRAWN BY

검 사 CHECKED BY

협 의 CONSULT

승 인 APPROVED BY

축 척 SCALE

날 짜 DATE

도면명 준공도면

백주년기념관 콘서트홀
영상시스템 블록도

도면번호 SHEET NO

V-001