


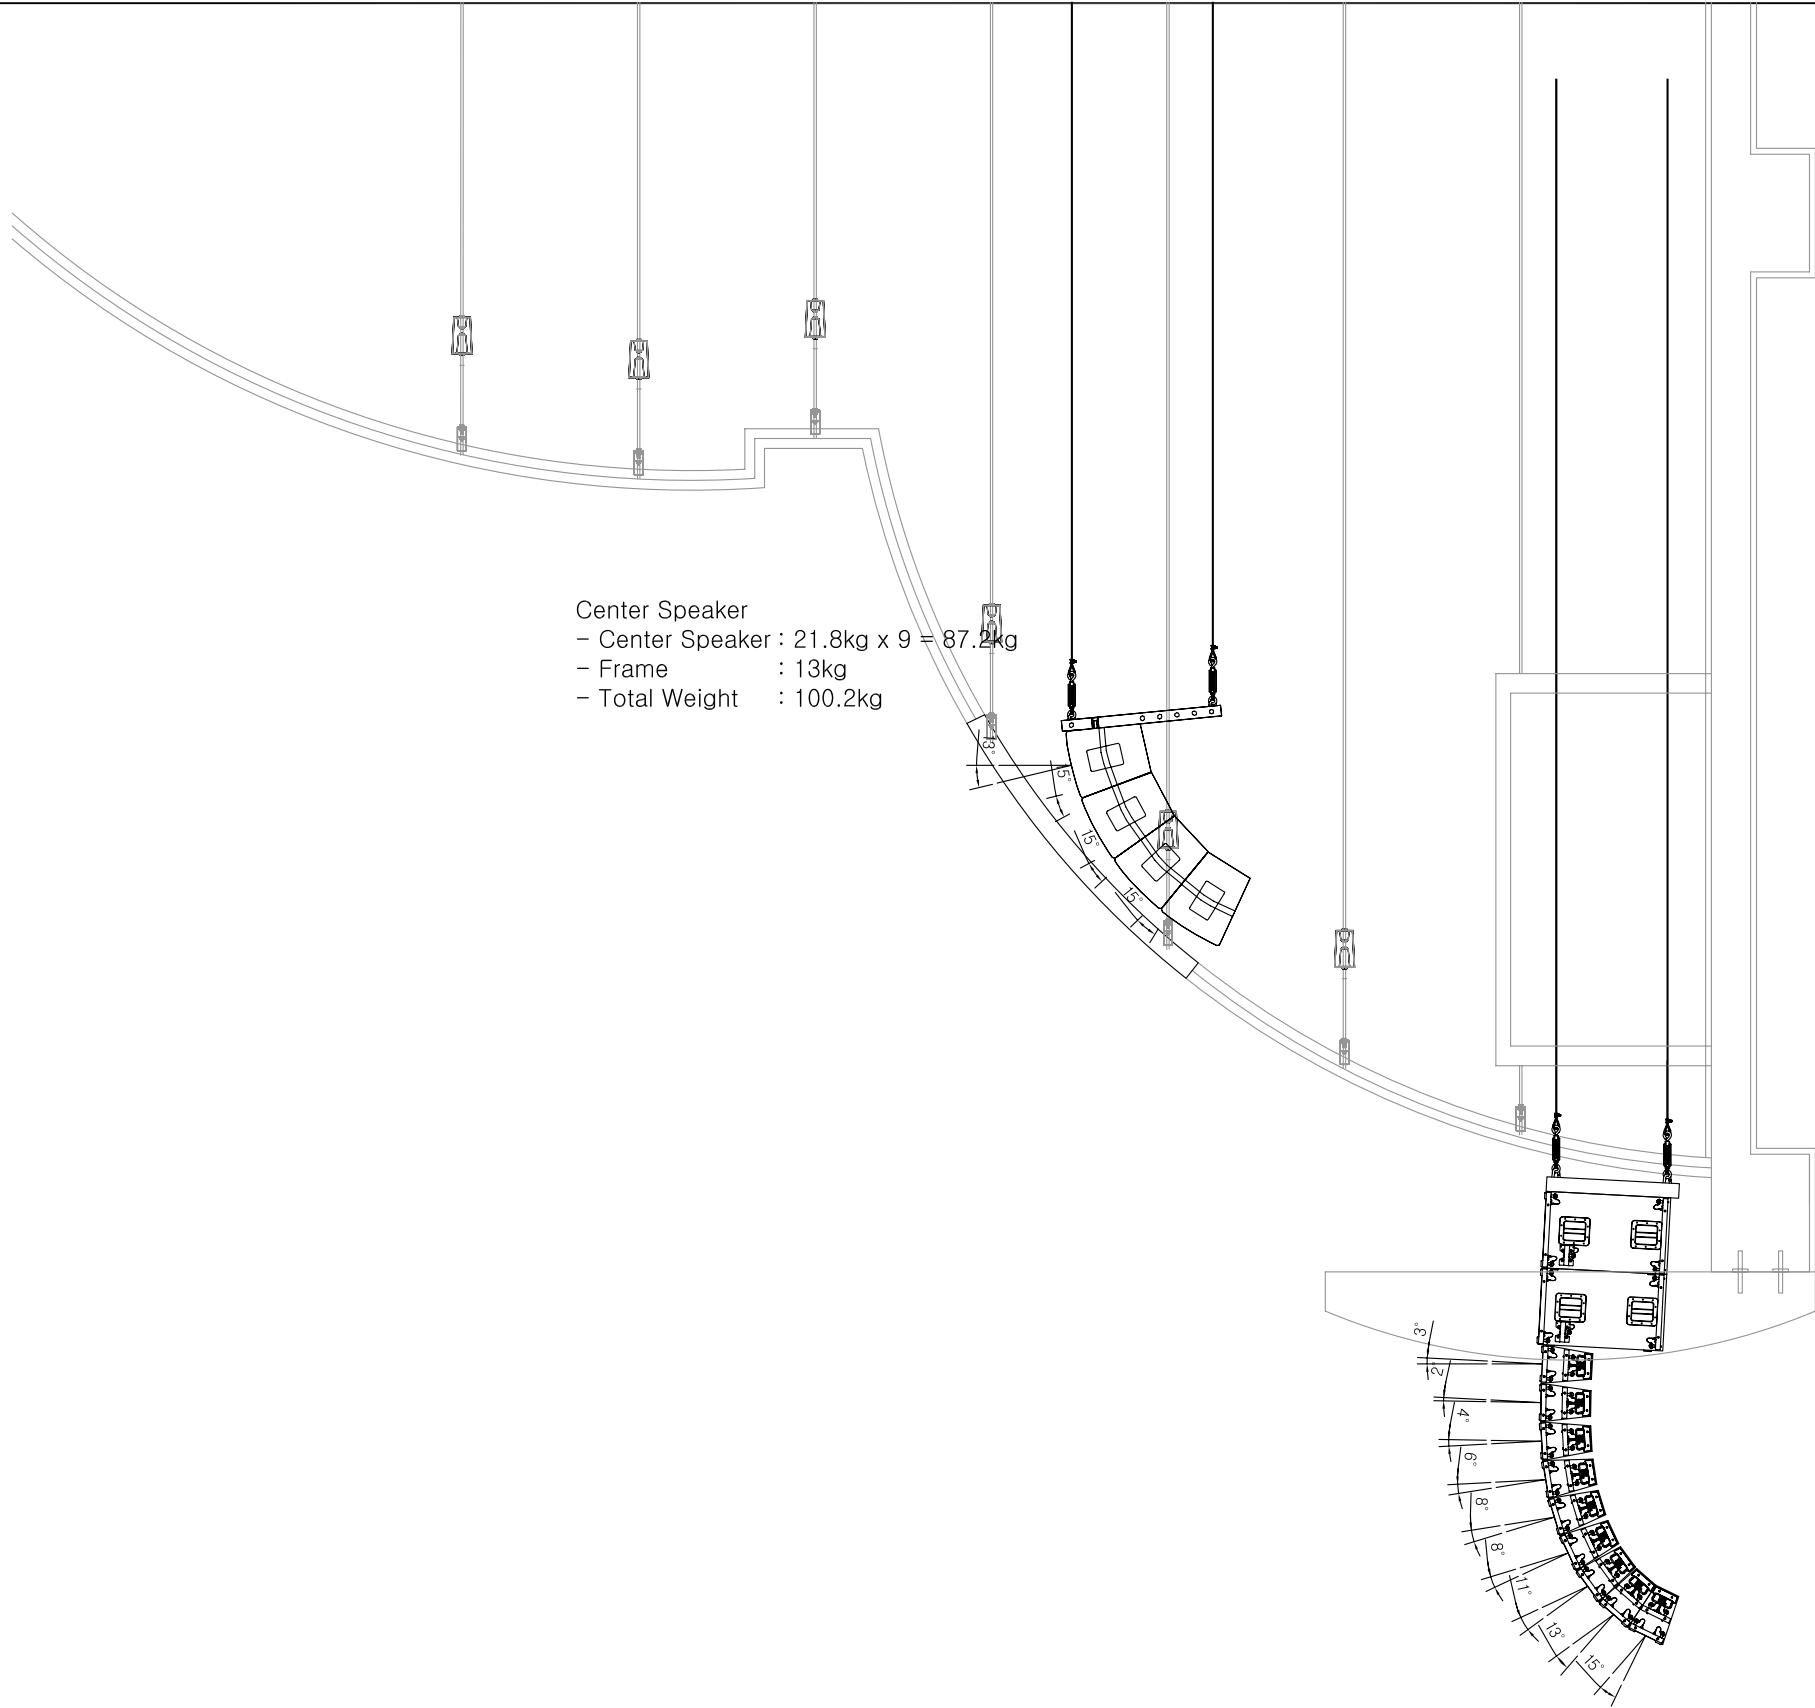

Center Speaker
- Center Speaker : 21.8kg x 9 = 87.2kg
- Frame : 13kg
- Total Weight : 100.2kg

Main Speaker(L,R)
- SubWoofer : 29.5kg x 2 = 59kg
- Main Speaker : 15.4kg x 9 = 138.6kg
- Frame : 15.4kg
- Total Weight : 213kg

Main Speaker(L,R) Installation View

Center Speaker Installation View



공사명 PROJECT TITLE

연세대 백주년기념관
콘서트홀 리모델링
공사 중 정보통신공사
(음향/영상/무대)

비 고 REMARKS

d2 ENGINEERING
서울시 마포구 월드컵로 134 관수빌딩 5층
T : 02-332-3329(10) F : 02-325-4432

등록설계번호 : 제서공E-1-043호
건축전기설비기술사 이 성 욱

제 도 DRAWN BY

검 사 CHECKED BY

협 의 CONSULT

△	/ /	
△	/ /	
승 인 APPROVED BY

축 척 SCALE

NONE

날 짜 DATE

2013. 3. 2

도면명 준공도면

콘서트홀 SPEAKER SYSTEM
RIGGING DETAIL DRAWING

도면번호 SHEET NO

A-004