



공사명 PROJECT TITLE

연세대 백주년기념관
콘서트홀 리모델링
공사(음향/영상/무대)

비 고 REMARKS

02 ENGINEERING
서울시 마포구 월드컵로 134 영수빌딩 5층
T : 02-352-3326(K) F : 02-325-4432
음향설계업 : 제 서품E-1-043 호
건축전기설비기술사 이 성 욱

제 도 DRAWN BY

검 사 CHECKED BY

협 의 CONSULT

△	/	/	
△	/	/	
승 인 APPROVED BY

2013.3. (준공도면)

축 척 SCALE

A3:1/200(A1:1/100)


날 짜 DATE

도면명 DRAWING TITLE

무대기계장치 단면도

도면번호 SHEET NO

ST-003

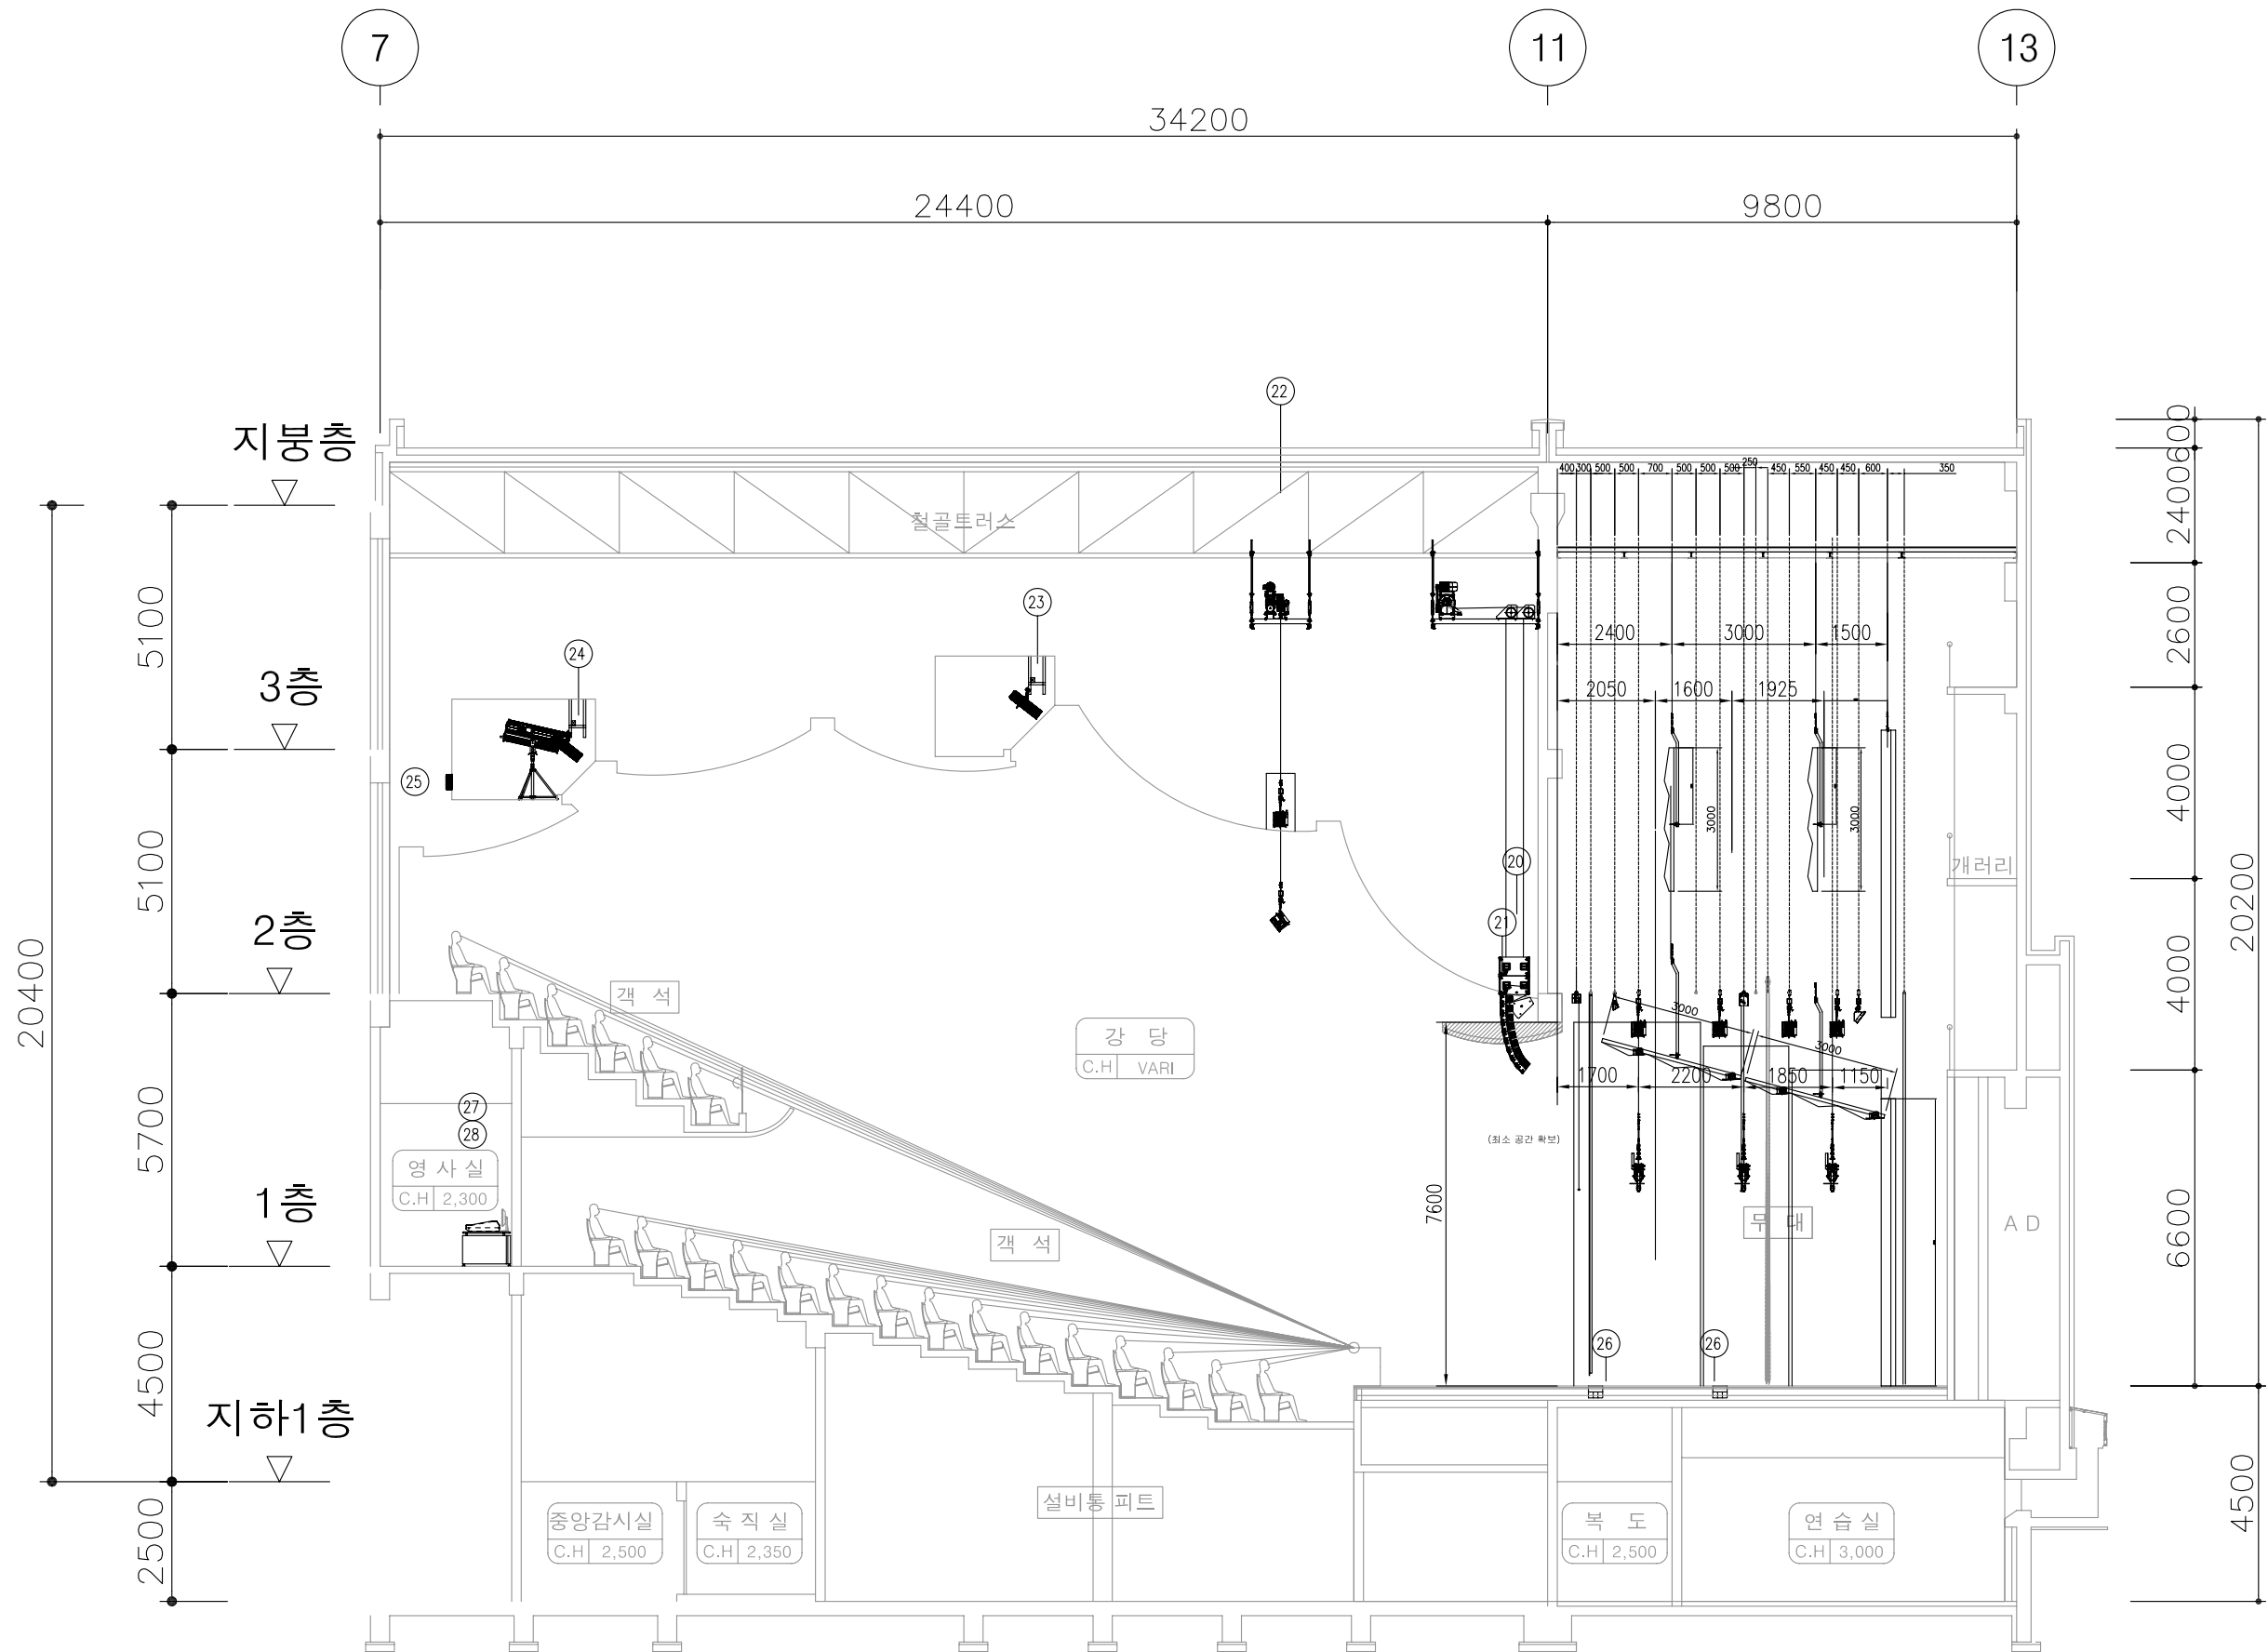

무대장치 설치 단면도
SCALE : 1/150