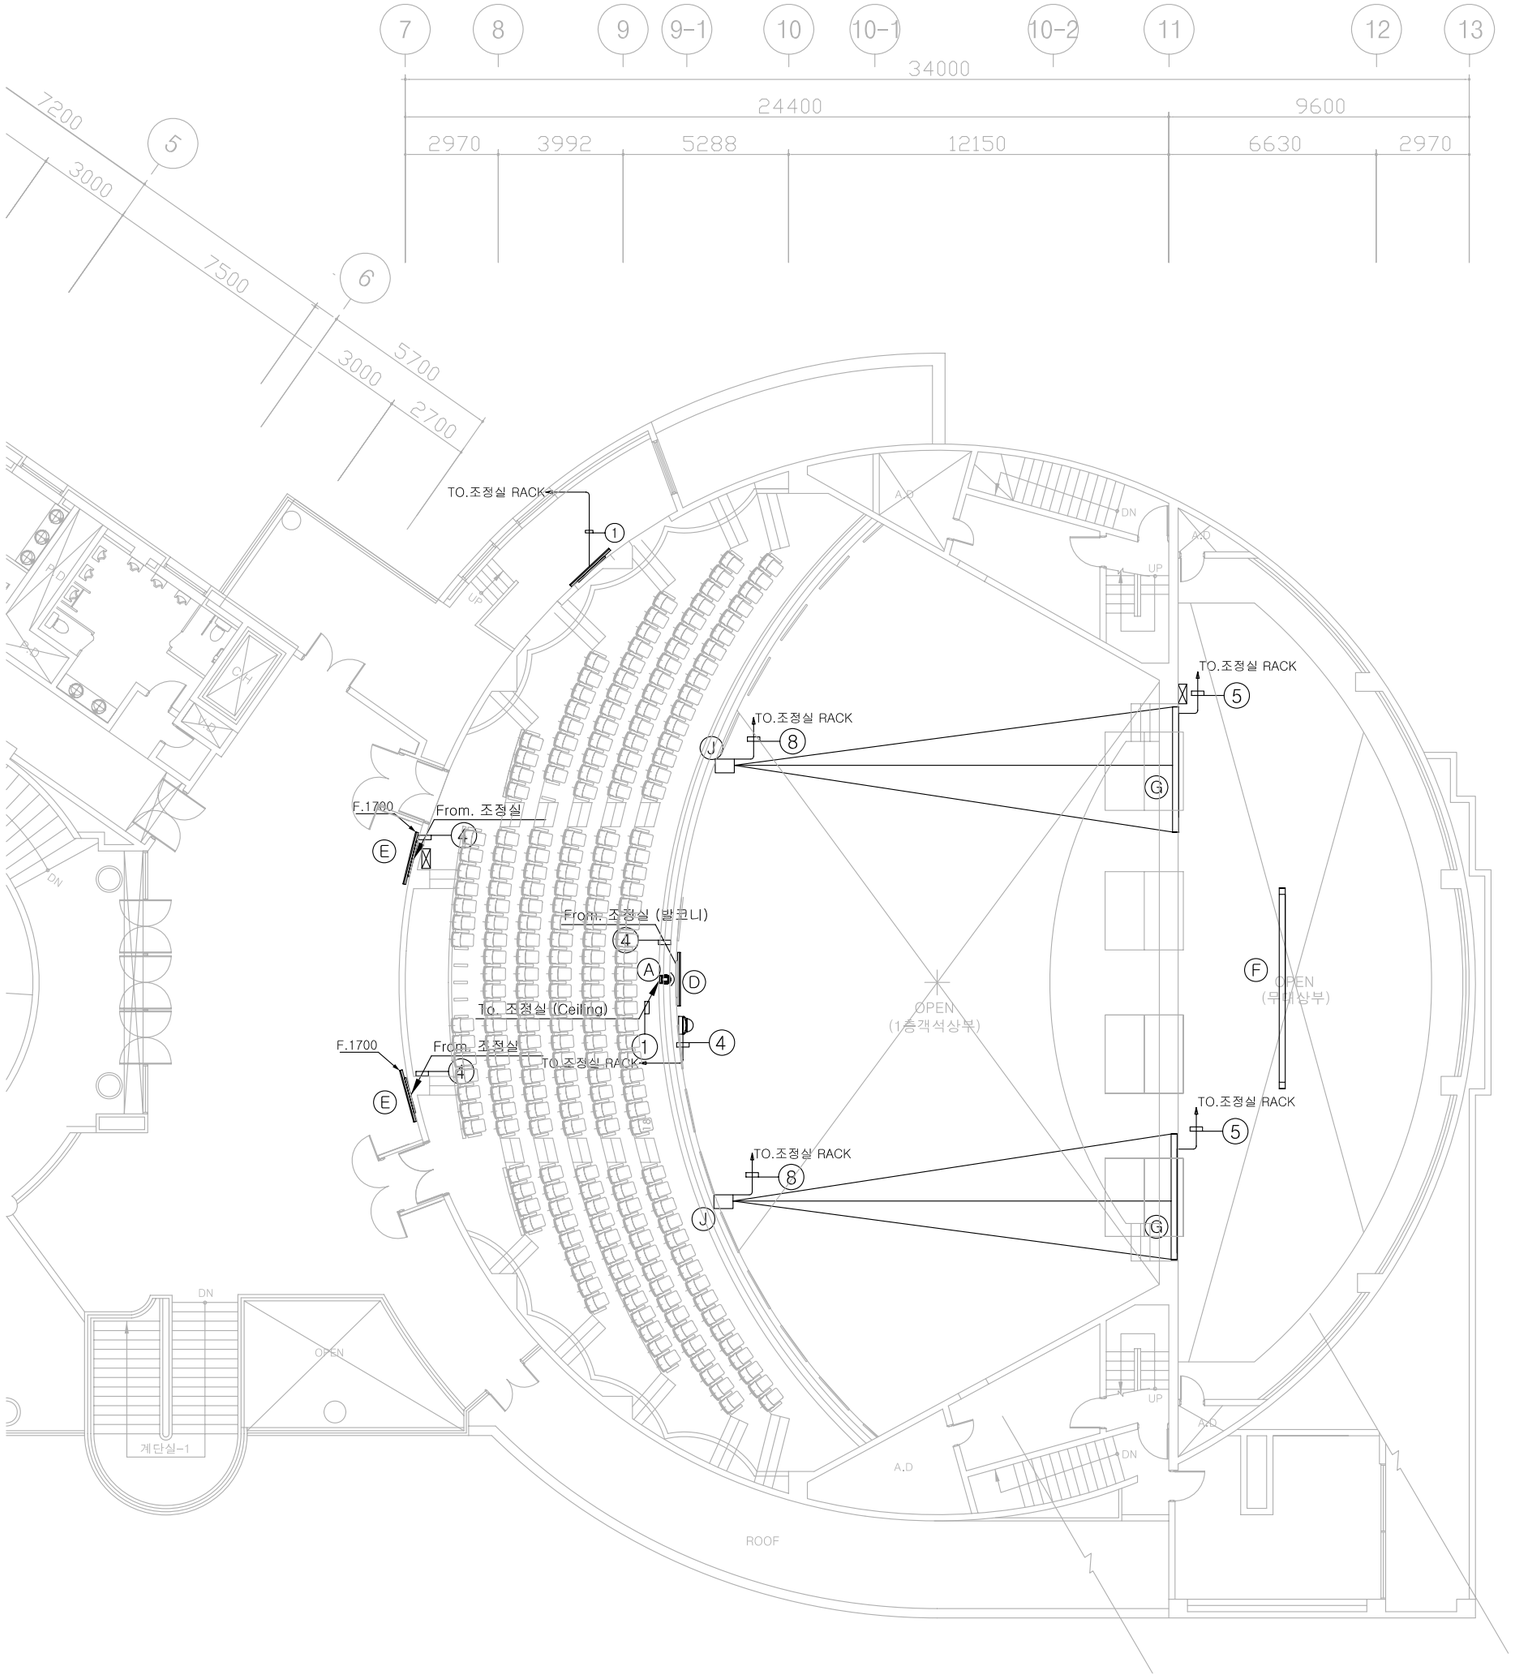

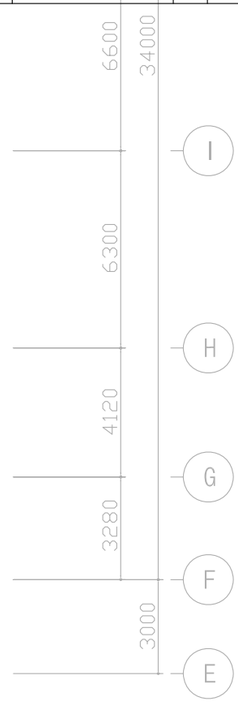

NOTE

NO.	규 격	수 량	비 고
Ⓐ	HD PAN/TILT CAMERA	3EA	천정/벽부형
Ⓑ	COMBINATIONAL PANEL-1	1EA	Floor
Ⓒ	COMBINATIONAL PANEL-2,3	2EA	벽부
Ⓓ	중계용 모니터 (PDP 63")	1EA	벽부형
Ⓔ	중계용 모니터 (LED 46")	11EA	벽부형
Ⓕ	WIDE 텐션 전동스크린 (300")	1EA	천정형
Ⓖ	WIDE 텐션 전동스크린 (200")	2EA	천정형
Ⓗ	저조도 카메라	5EA	벽부형
Ⓘ	LCD PROJECTOR (HD 15,000ANSI)	1EA	고정형
Ⓙ	LCD PROJECTOR (HD 7,000ANSI)	2EA	고정형

NO.	배 관 배 선			비고
①	VCTF 1.5SQ-3C x1	16C	POWER CABLE	
	STP CAT.5 x1	16C	CONTROL CABLE	
	L-6CHD x2	22C	VIDEO CABLE	
②	VCTF 1.5SQ-3C x1	16C	POWER CABLE	
	STP CAT.5 x1	22C	CONTROL CABLE	
	L-4E6AT		AUDIO CABLE	
	L-6CHD x2	28C	VIDEO CABLE	
③	VCTF 1.5SQ-3C x1	16C	POWER CABLE	
	STP CAT.5 x1	22C	CONTROL CABLE	
	MM 8C Optical		Optical CABLE	
	L-6CHD x2	28C	VIDEO CABLE	
	V5-5CFB x1	22C	RGB CABLE	
④	VCTF1.5SQ-3C x1	16C	POWER CABLE	
	L-6CHD x1	16C	VIDEO CABLE	
⑤	VCTF 1.5SQ-3C x1	22C	POWER CABLE	
	STP CAT5 x1	16C	CONTROL CABLE	
⑥	AUDIO 16CH	28C	AUDIO CABLE	음향조정실
⑦	L-6CHD	16C	VIDEO CABLE	
	STP CAT5 x1	28C	CONTROL CABLE	
	VCTF 1.5SQ-3C x1		POWER CABLE	
⑧	VCTF 1.5SQ-3C x1	22C	POWER CABLE	
	STP CAT5 x1	28C	CONTROL CABLE	
	V5-5CFB x1		RGB CABLE	
	MM 8C Optical	16C	Optical CABLE	
⑩	CABLE TRAY		200 X 100	

공사명 PROJECT TITLE

연세대 백주년기념관 콘서트홀 리모델링 공사 중 정보통신공사 (음향/영상/무대)

비 고 REMARKS

d2 ENGINEERING
서울시 마포구 월드컵로 134 금수빌딩 5층
T : 02-332-3329(대) F : 02-325-4432
종합설계업 : 제 서울E-1-043 호
건축전기설비기술사 이 성 욱

제 도 DRAWN BY

검 사 CHECKED BY

협 의 CONSULT

△	/ /	
△	/ /	
△	/ /	
△	/ /	
△	/ /	
△	/ /	

승 인 APPROVED BY

축 척 SCALE

A3:1/200(A1:1/100)

날 짜 DATE

2013. 3. 2

도면명 준공도면

2층 영상시스템 배치평면/배관배선도

도면번호 SHEET NO

V-004

025 A 03

2층 영상시스템 배치평면/배관배선도

SCALE : 1/200