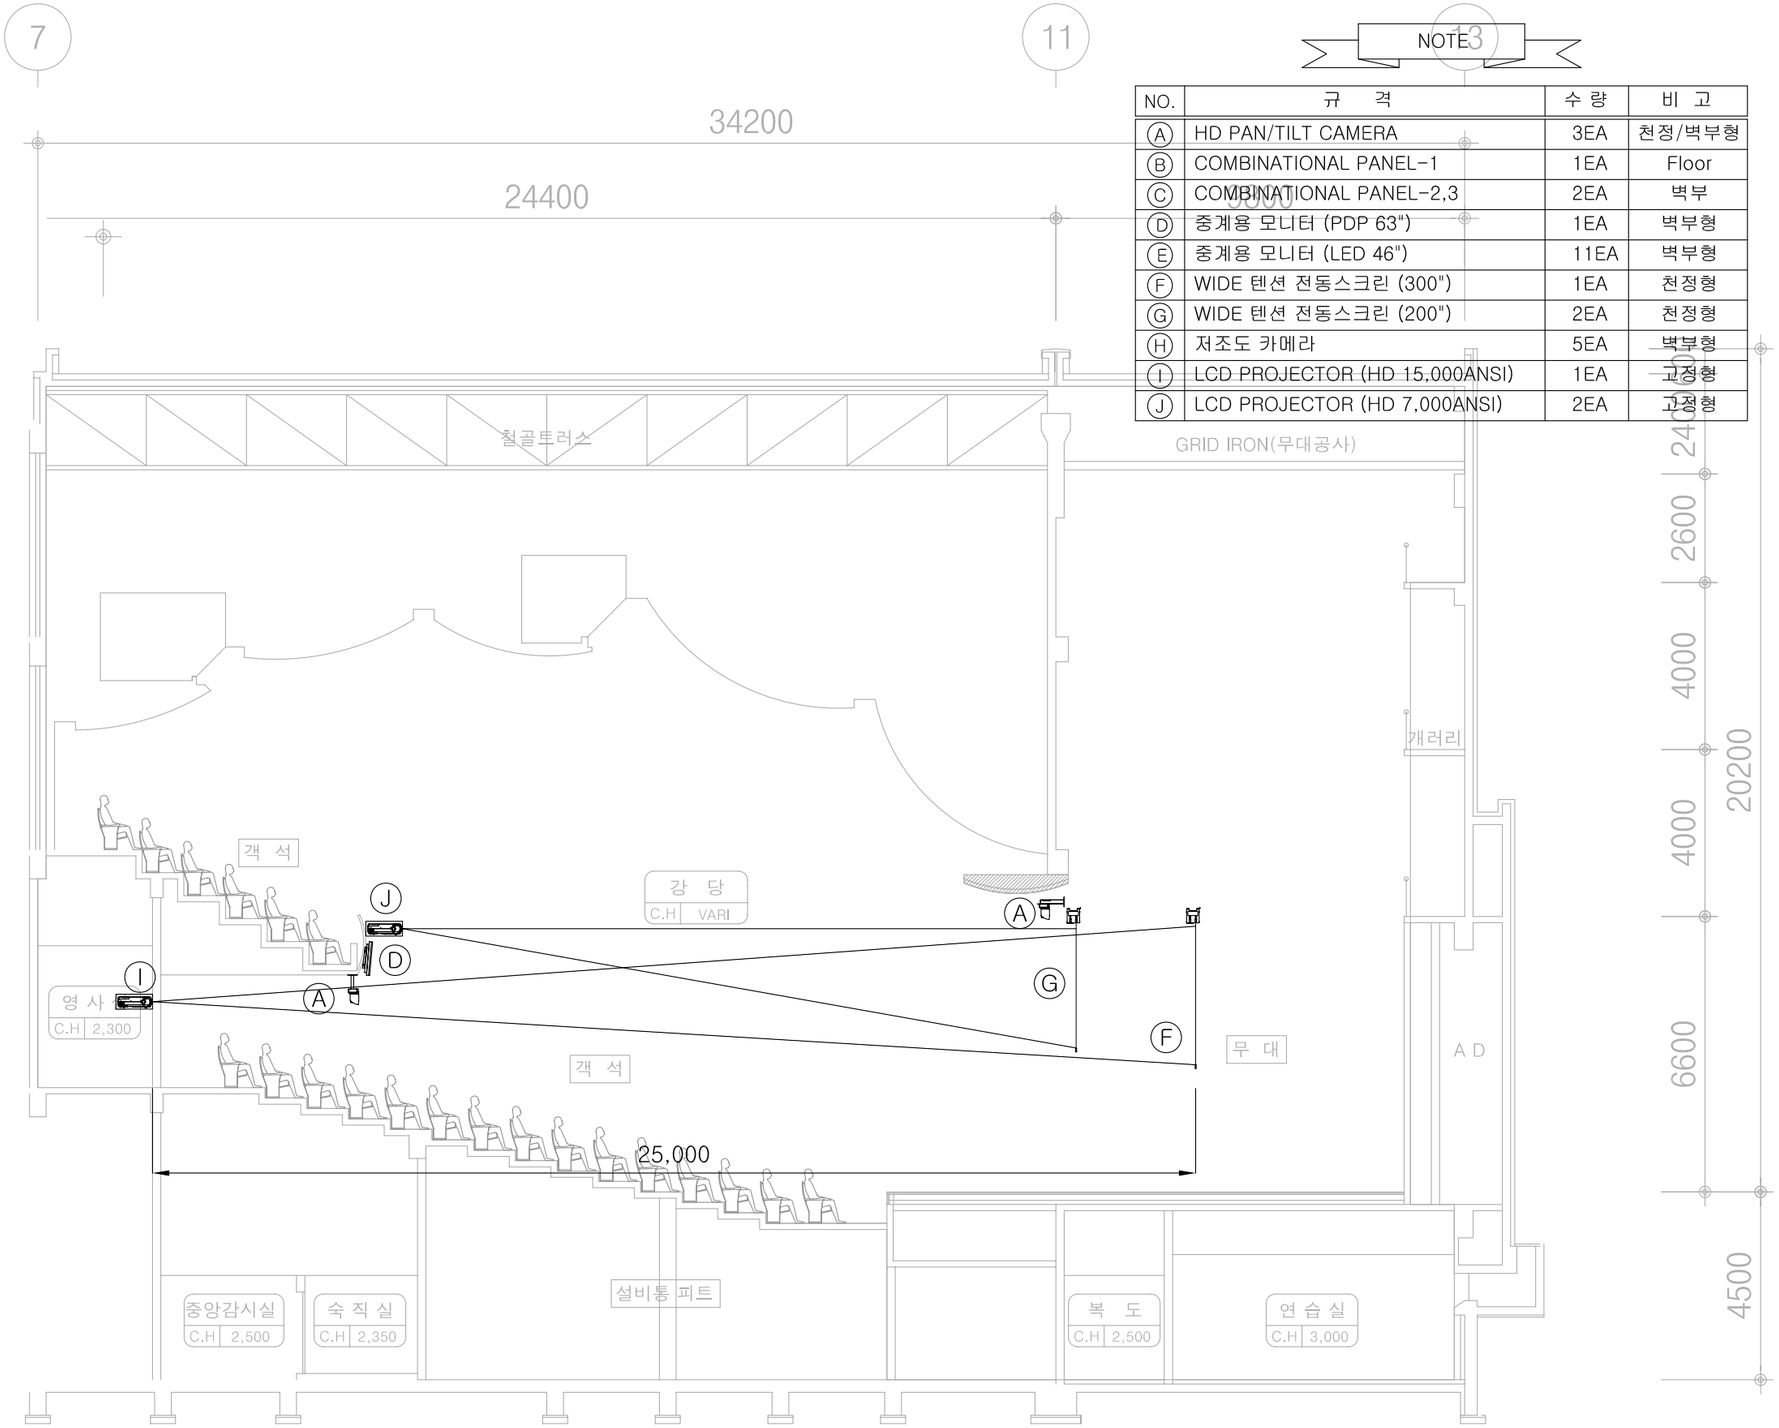

NOTE

NO.	규 격	수 량	비 고
Ⓐ	HD PAN/TILT CAMERA	3EA	천정/벽부형
Ⓑ	COMBINATIONAL PANEL-1	1EA	Floor
Ⓒ	COMBINATIONAL PANEL-2,3	2EA	벽부
Ⓓ	중계용 모니터 (PDP 63")	1EA	벽부형
Ⓔ	중계용 모니터 (LED 46")	11EA	벽부형
Ⓕ	WIDE 텐션 전동스크린 (300")	1EA	천정형
Ⓖ	WIDE 텐션 전동스크린 (200")	2EA	천정형
Ⓗ	저조도 카메라	5EA	벽부형
Ⓘ	LCD PROJECTOR (HD 15,000ANSI)	1EA	고정형
Ⓙ	LCD PROJECTOR (HD 7,000ANSI)	2EA	고정형

025
A | 03

백주년기념관 콘서트 홀 영상시스템 배치단면도

SCALE : 1/150

d2 ENGINEERING
서울시 마포구 월드컵로 134 금수빌딩 5층
T : 02-332-3329(대) F : 02-325-4432
종합설계업 : 제 서울E-1-043 호
건축전기설비기술사 이 성 목

공사명 PROJECT TITLE

연세대 백주년기념관
콘서트홀 리모델링
공사 중 정보통신공사
(음향/영상/무대)

비 고 REMARKS

제 도 DRAWN BY

검 사 CHECKED BY

협 의 CONSULT

△ / /
△ / /
△ / /
△ / /
△ / /
△ / /

승 인 APPROVED BY

축 척 SCALE

A3:1/150(A1:1/75)

날 짜 DATE

2013. 3. 2

도면명 준공도면

백주년기념관 콘서트홀
영상시스템 배치단면도

도면번호 SHEET NO

V-006